

北勢沿岸流域下水道(北部処理区)関連
菟野町公共下水道
全体計画 : 1,648.6 ha
事業計画 : 1,109.9 ha




滋賀県
東近江市

滋賀県
東近江市

滋賀県
甲賀市

- | | |
|------------------|--------------|
| 凡 例 | |
| 行政区域界 | — |
| 市界区域界 | — |
| 用途区域界 | — |
| 全体計画区域 | — |
| 全体・事業計画有区域(今回追加) | — |
| 事業計画区域(今回追加) | — |
| 事業計画区域(変更なし) | — |
| 処理分区界(変更なし) | — |
| 調整管渠(変更なし) | — |
| 調整管渠(追加・変更後) | — |
| 流域・用途別調整管渠 | — |
| 全体計画区域(別添) | — |
| 全体計画区域(追加) | — |
| 赤字 | 追加・変更後 |
| 黄字 | 削除・変更前 |
| 黒字 | 既設区画・変更なし |

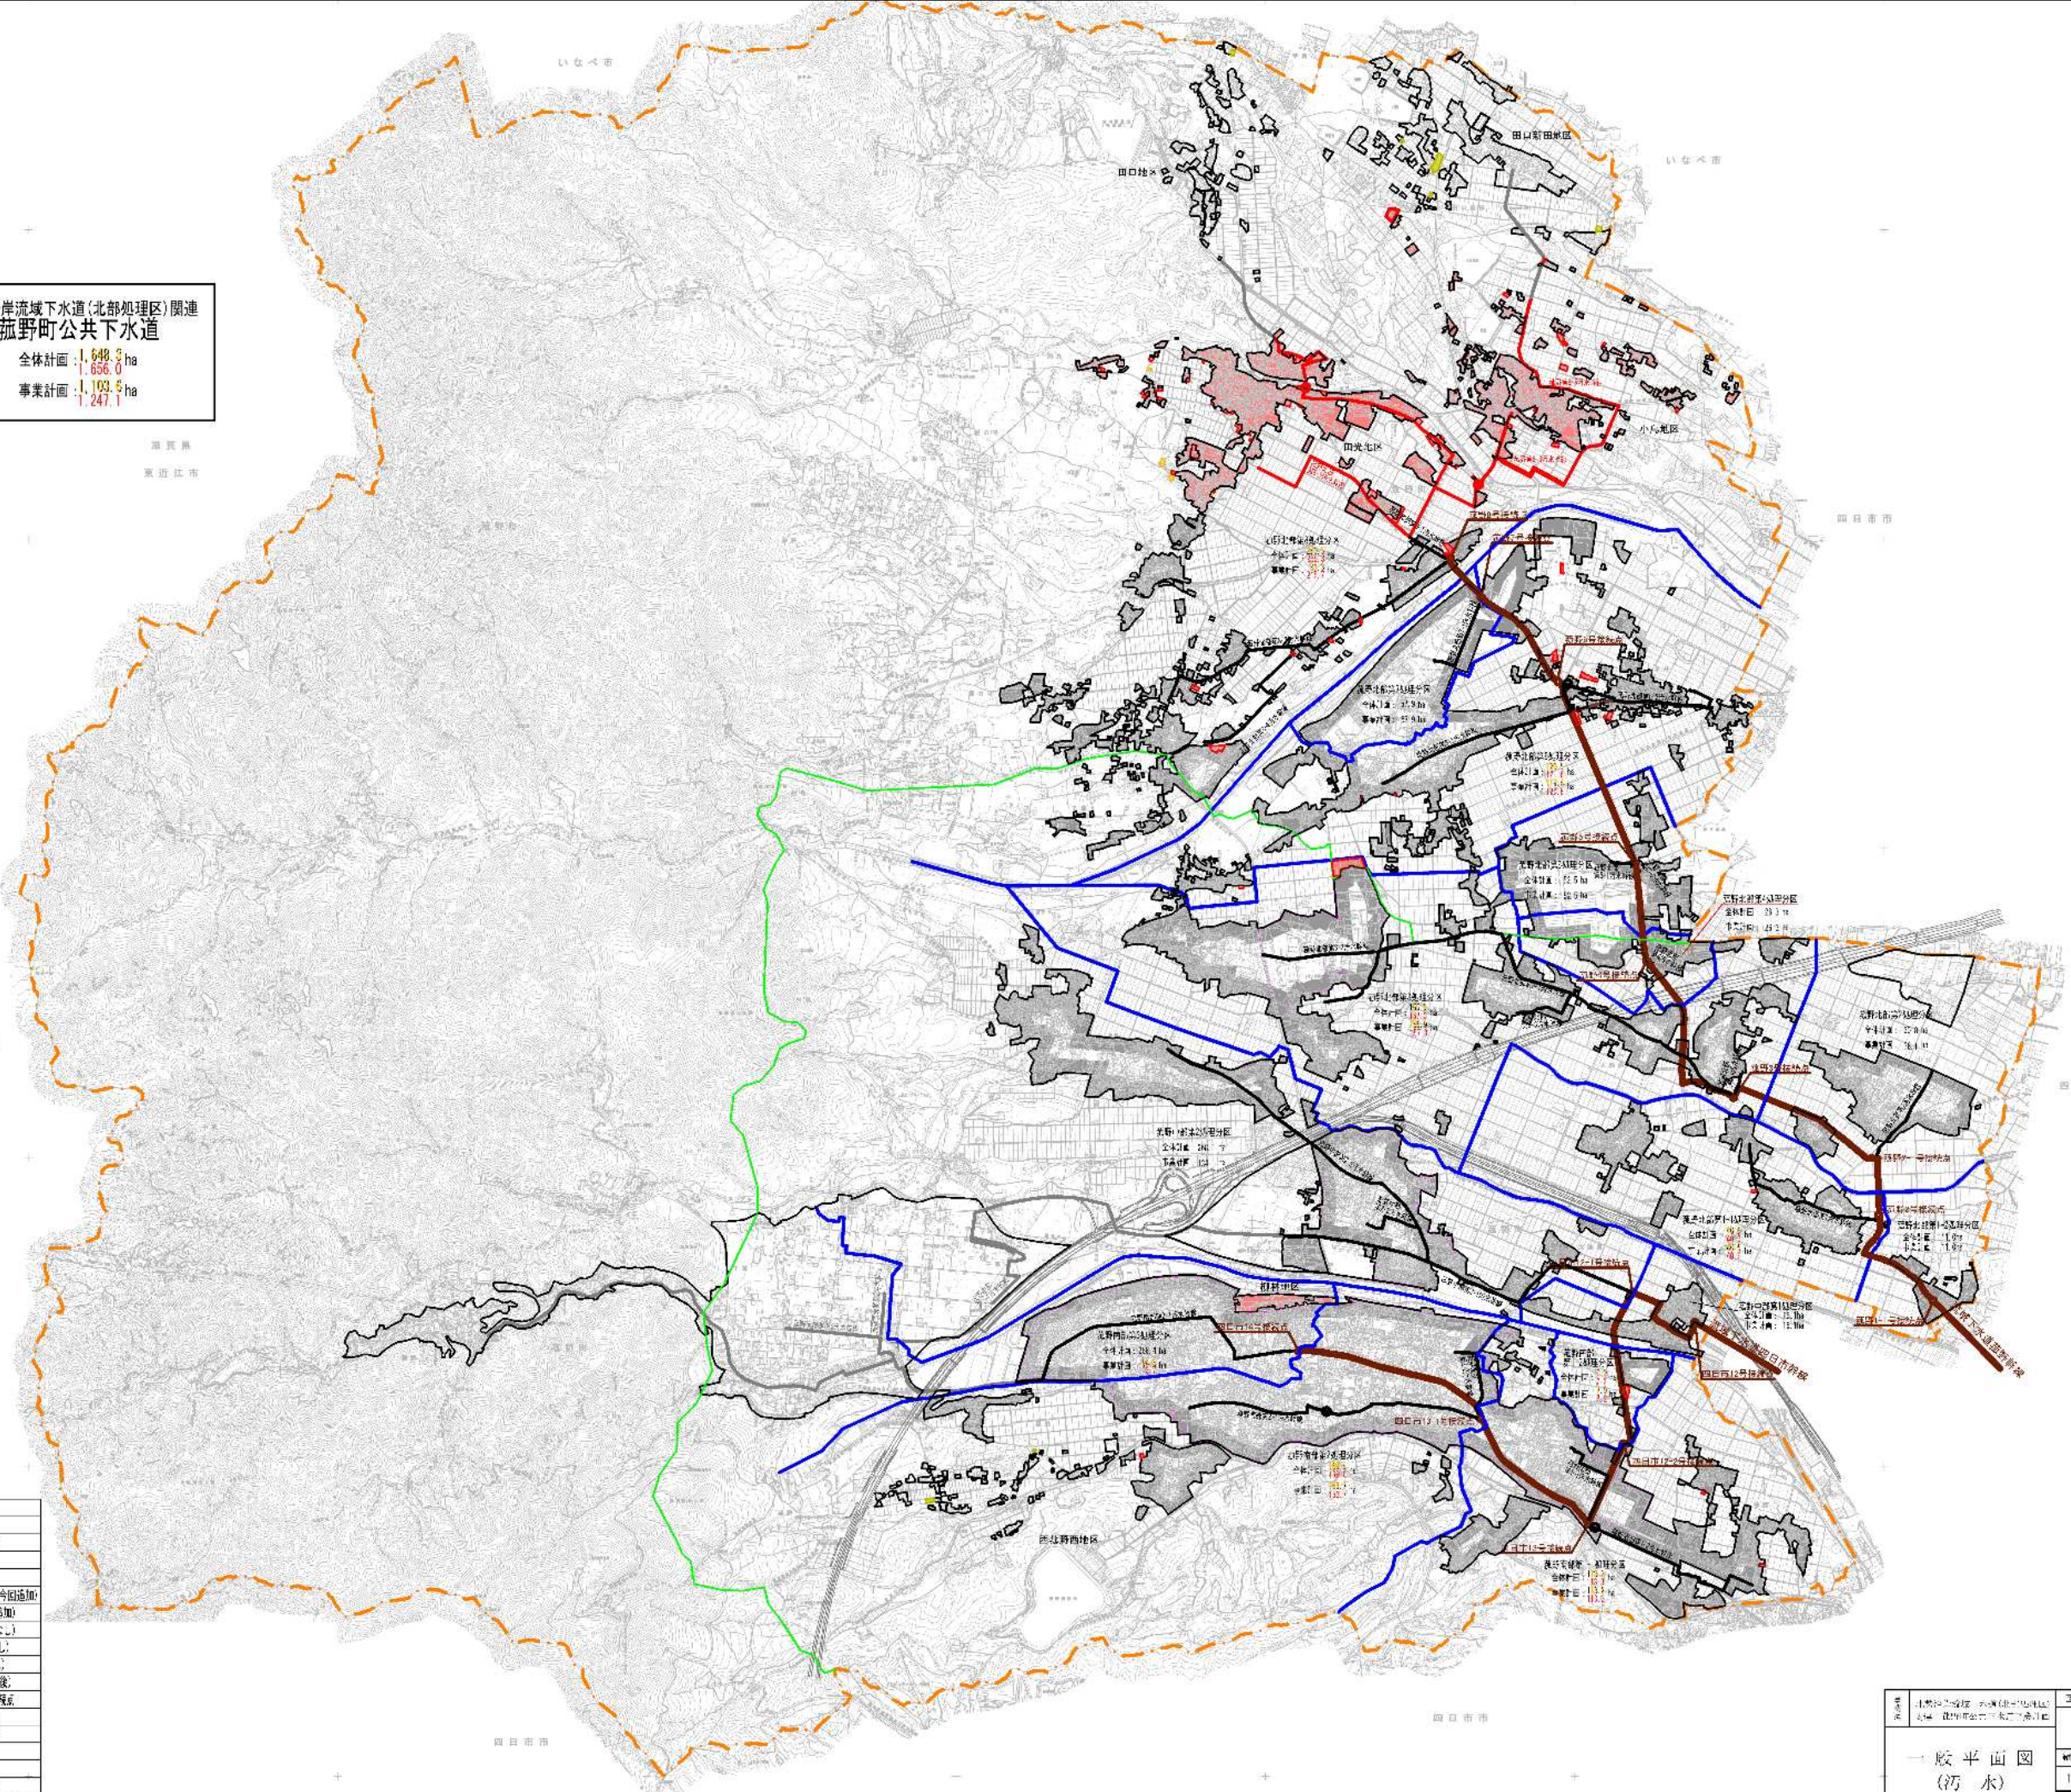

図名	北勢沿岸流域下水道(北部処理区)関連 菟野町公共下水道	工面番号	1
縮尺	1/15,000	版数	1
作成日	2016年11月	作成者	三重県建設部