


北勢沿岸流域下水道(北部処理区)関連
孤野町公共下水道

全体計画 : 1,656.9 ha
1,637.7 ha
事業計画 : 1,247.1 ha
1,233.9 ha

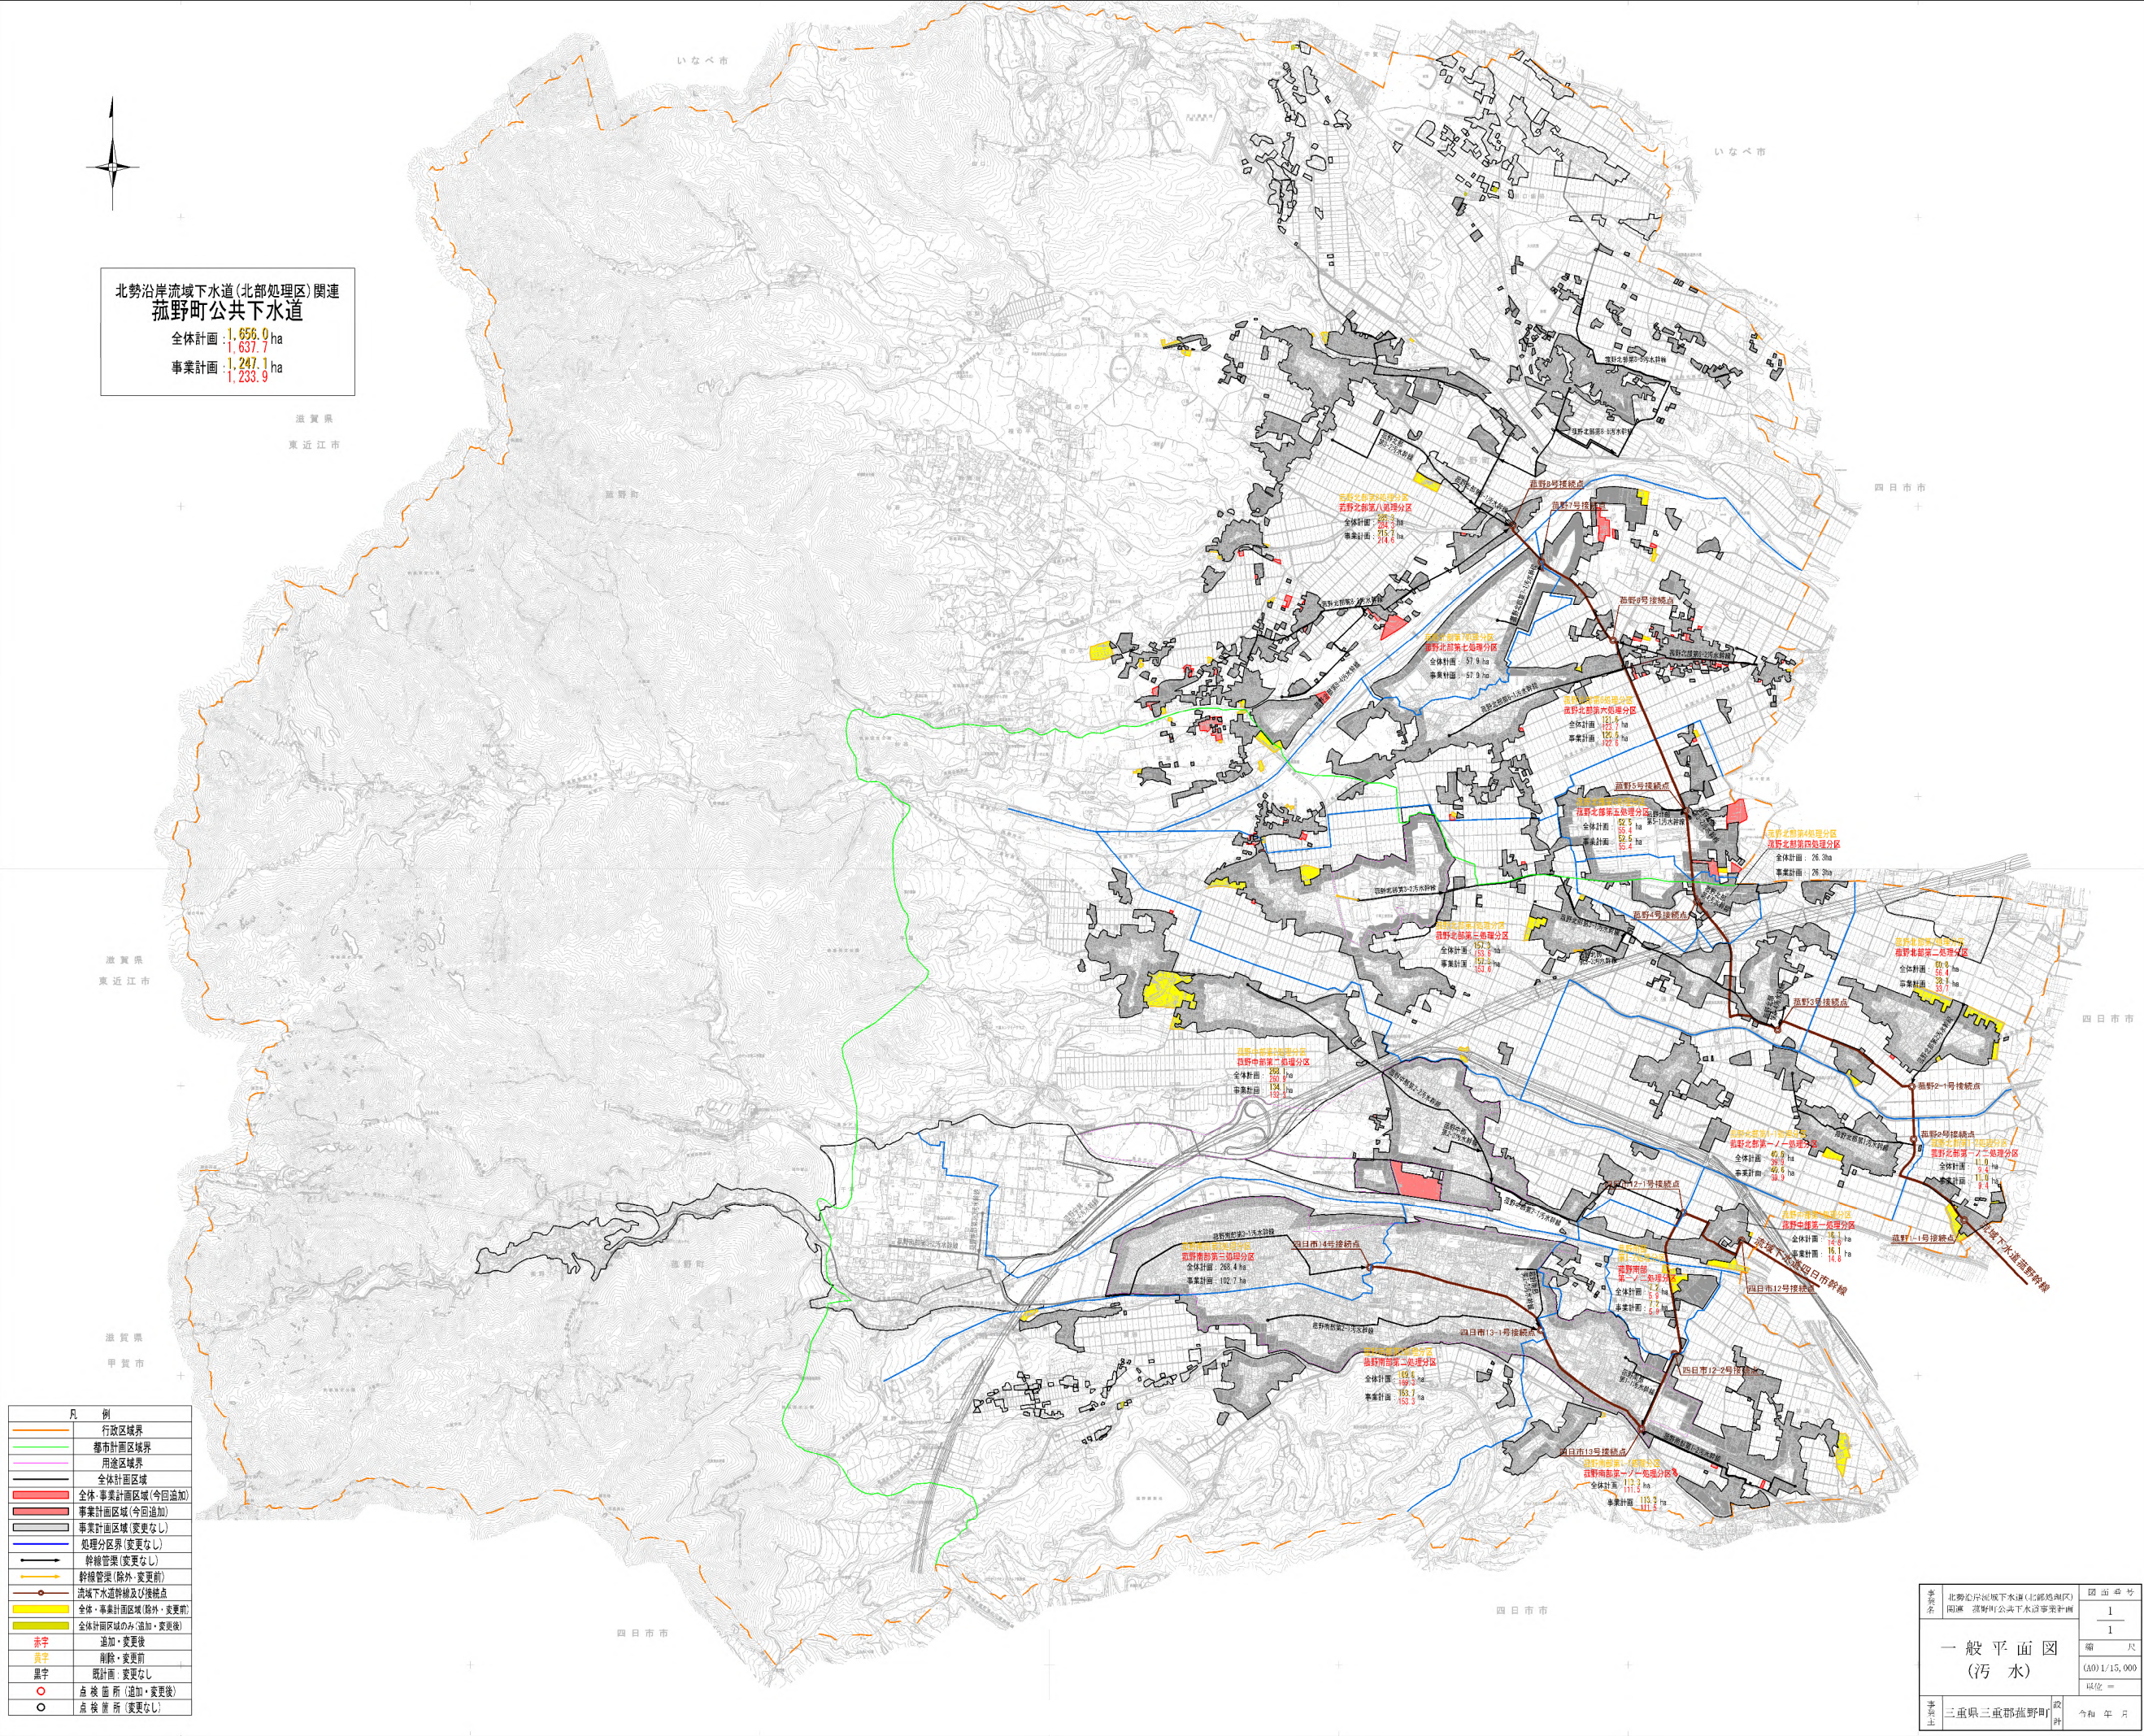

- 凡 例
- 行政区域界
 - 都市計画区域界
 - 用途区域界
 - 全体計画区域
 - 全体・事業計画区域(今回追加)
 - 事業計画区域(今回追加)
 - 事業計画区域(変更なし)
 - 処理分区界(変更なし)
 - 幹線管渠(変更なし)
 - 幹線管渠(除外・変更前)
 - 流域下水道幹線及び接続点
 - 全体・事業計画区域(除外・変更前)
 - 全体計画区域のみ(追加・変更後)
 - 赤字 : 追加・変更後
 - 黄字 : 削除・変更前
 - 黒字 : 既計画・変更なし
 - : 点検箇所(追加・変更後)
 - : 点検箇所(変更なし)

事業名	北勢沿岸流域下水道(北部処理区)関連 孤野町公共下水道事業計画	図面番号	1
縮尺		縮尺	1/15,000
単位		単位	m
年次	三重県三重郡孤野町	設計	令和 年 月