北勢沿岸流域下水道(北部処理区)関連
菰野町公共下水道

全体計画：1,656.0 ha
1,637.7

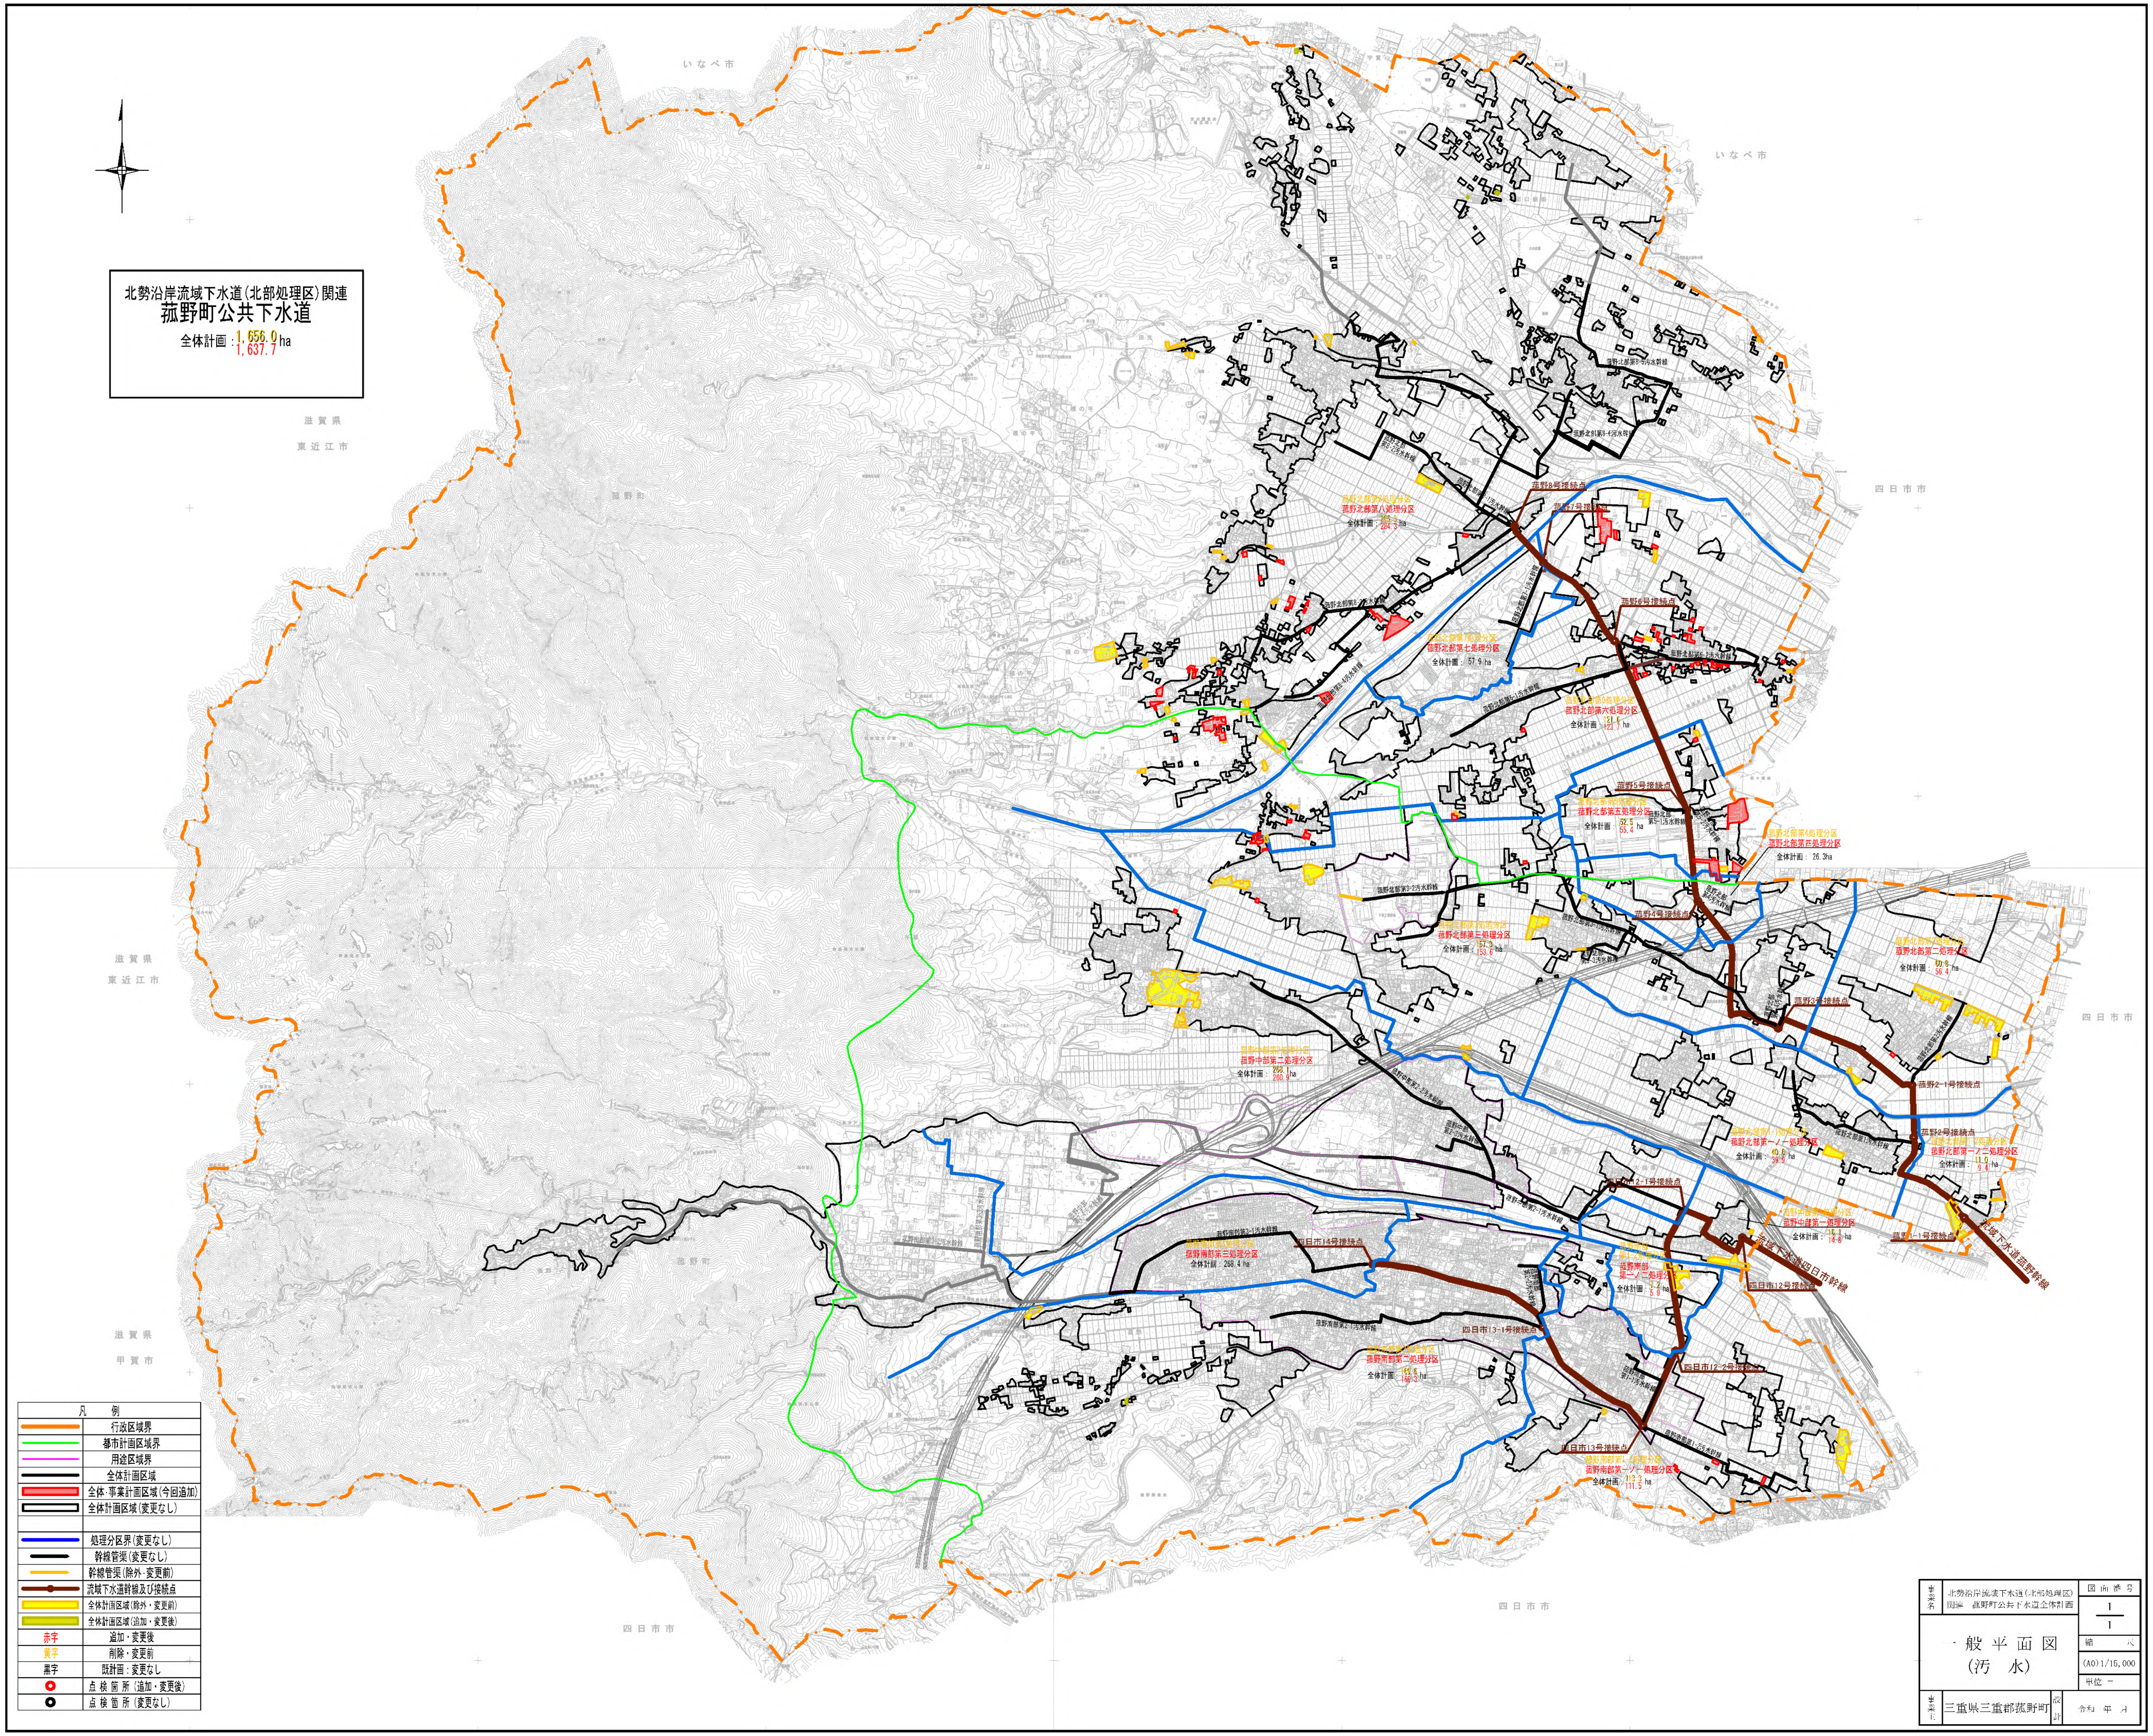
いなべ市
いなべ市
滋賀県
東近江市
滋賀県
東近江市
滋賀県
甲賀市
四日市市
四日市市
四日市市
四日市市
菰野町
菰野町
菰野北部第8処理分区
菰野北部第八処理分区
全体計画：285.3 / 284.3 ha
菰野北部第8-2汚水幹線
菰野北部第8-1汚水幹線
菰野北部第8-5汚水幹線
菰野北部第8-6汚水幹線
菰野北部第8-3汚水幹線
菰野北部第8-4汚水幹線
菰野8号接続点
菰野7号接続点
菰野北部第7処理分区
菰野北部第七処理分区
全体計画：57.9 ha
菰野北部第7-1汚水幹線
菰野6号接続点
菰野北部第6-2汚水幹線
菰野北部第6-1汚水幹線
菰野北部第6処理分区
菰野北部第六処理分区
全体計画：121.6 / 123.7 ha
菰野5号接続点
菰野北部第5処理分区
菰野北部第五処理分区
全体計画：52.5 / 55.4 ha
菰野北部第5-1汚水幹線
菰野北部第4処理分区
菰野北部第四処理分区
全体計画：26.3ha
菰野北部第4汚水幹線
菰野4号接続点
菰野北部第3-2汚水幹線
菰野北部第3処理分区
菰野北部第三処理分区
全体計画：157.3 / 153.6 ha
菰野北部第3-1汚水幹線
菰野北部第3-3汚水幹線
菰野北部第2処理分区
菰野北部第二処理分区
全体計画：60.8 / 56.4 ha
菰野北部第2汚水幹線
菰野3号接続点
菰野2-1号接続点
菰野2号接続点
菰野北部第1-1処理分区
菰野北部第一ノ一処理分区
全体計画：40.6 / 39.9 ha
菰野北部第1汚水幹線
菰野北部第1-2処理分区
菰野北部第一ノ二処理分区
全体計画：11.0 / 9.4 ha
菰野1-1号接続点
流域下水道菰野幹線
流域下水道四日市幹線
菰野中部第1処理分区
菰野中部第一処理分区
全体計画：16.1 / 14.8 ha
四日市12号接続点
四日市12-1号接続点
四日市12-2号接続点
菰野中部第2処理分区
菰野中部第二処理分区
全体計画：268.1 / 260.9 ha
菰野中部第2-1汚水幹線
菰野中部第2-2汚水幹線
菰野中部第2-3汚水幹線
菰野中部第2-4汚水幹線
菰野南部第1-2処理分区
菰野南部第一ノ二処理分区
全体計画：7.2 / 5.9 ha
菰野南部第2-2汚水幹線
四日市13-1号接続点
菰野南部第1-1汚水幹線
菰野南部第1-2汚水幹線
四日市13号接続点
菰野南部第1-1処理分区
菰野南部第一ノ一処理分区
全体計画：113.3 / 111.5 ha
四日市14号接続点
菰野南部第3-1汚水幹線
菰野南部第3処理分区
菰野南部第三処理分区
全体計画：268.4 ha
菰野南部第3-2汚水幹線
菰野南部第3-3汚水幹線
菰野南部第2-1汚水幹線
菰野南部第2処理分区
菰野南部第二処理分区
全体計画：169.6 / 169.3 ha

凡	例
🟧	行政区域界
🟩	都市計画区域界
—	用途区域界
—	全体計画区域
🟥	全体·事業計画区域(今回追加)
☐	全体計画区域(変更なし)
—	処理分区界(変更なし)
→	幹線管渠(変更なし)
→	幹線管渠(除外·変更前)
●	流域下水道幹線及び接続点
🟨	全体計画区域(除外・変更前)
🟨	全体計画区域(追加・変更後)
赤字	追加・変更後
黄字	削除・変更前
黒字	既計画：変更なし
○	点 検 箇 所 (追加・変更後)
○	点 検 箇 所 (変更なし)

事業名	北勢沿岸流域下水道(北部処理区)関連 菰野町公共下水道全体計画	図面番号 1/1
	一般平面図 (汚 水)	縮尺 (A0)1/15,000
		単位 ―
事業主	三重県三重郡菰野町	設計 令和 年 月